
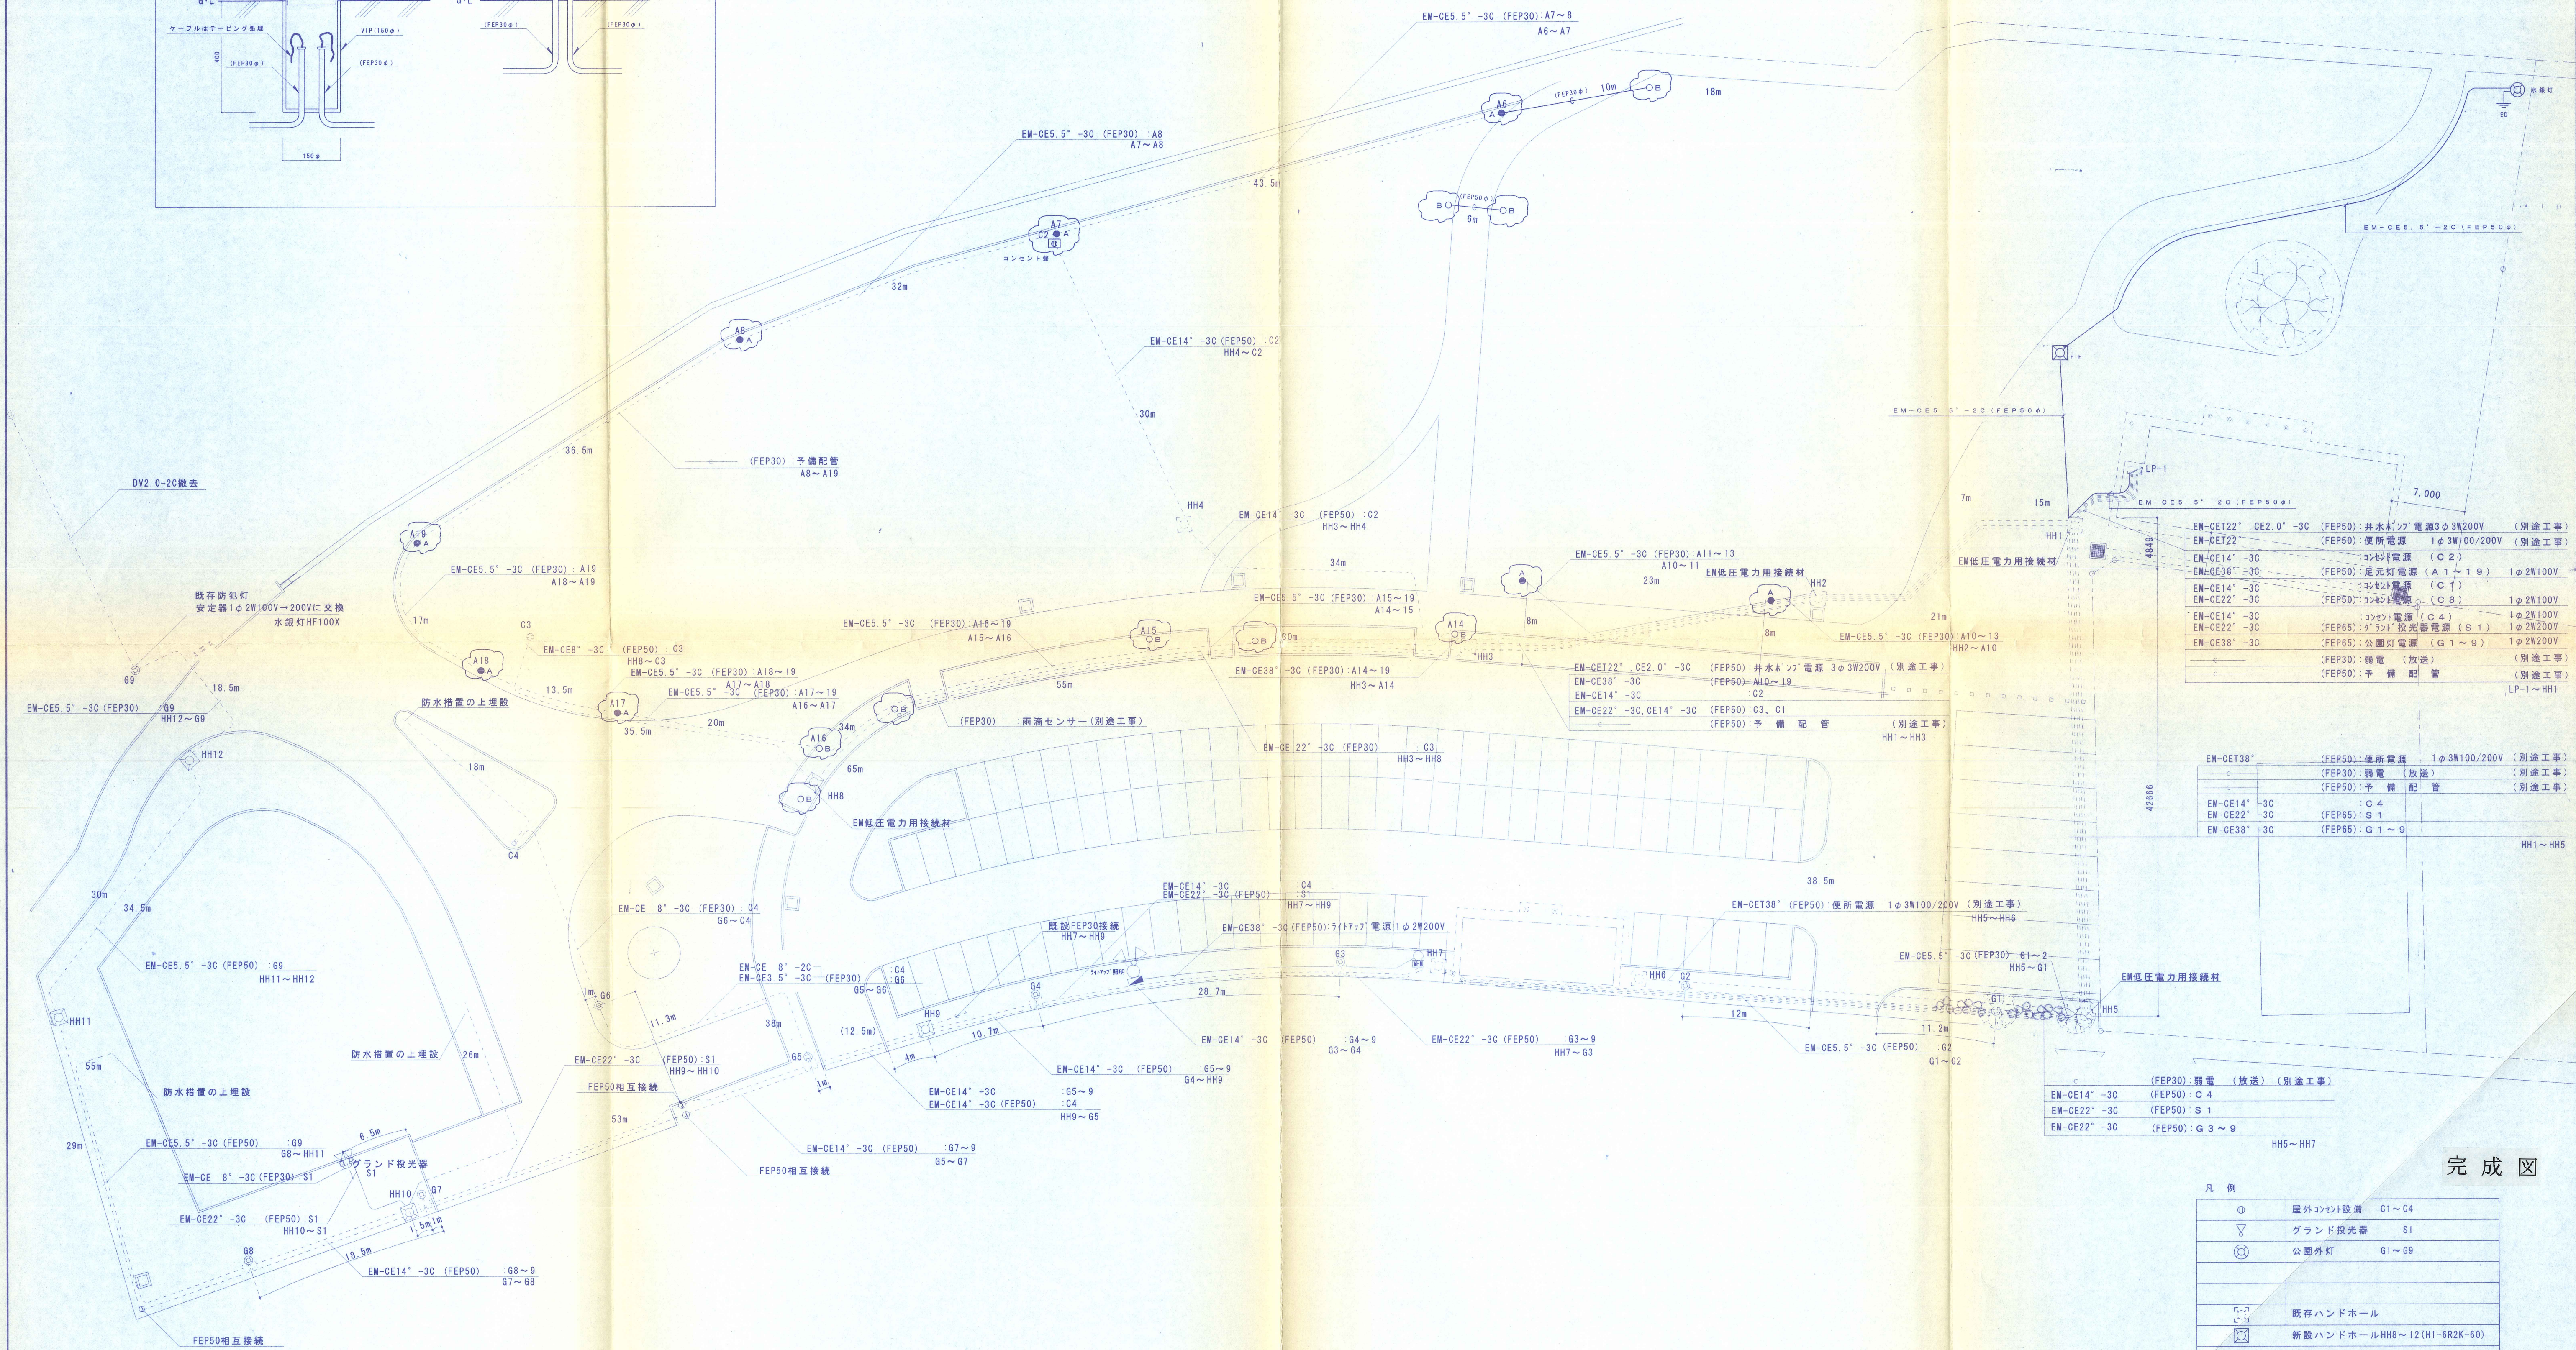


ケーブル接続部分処理詳細図

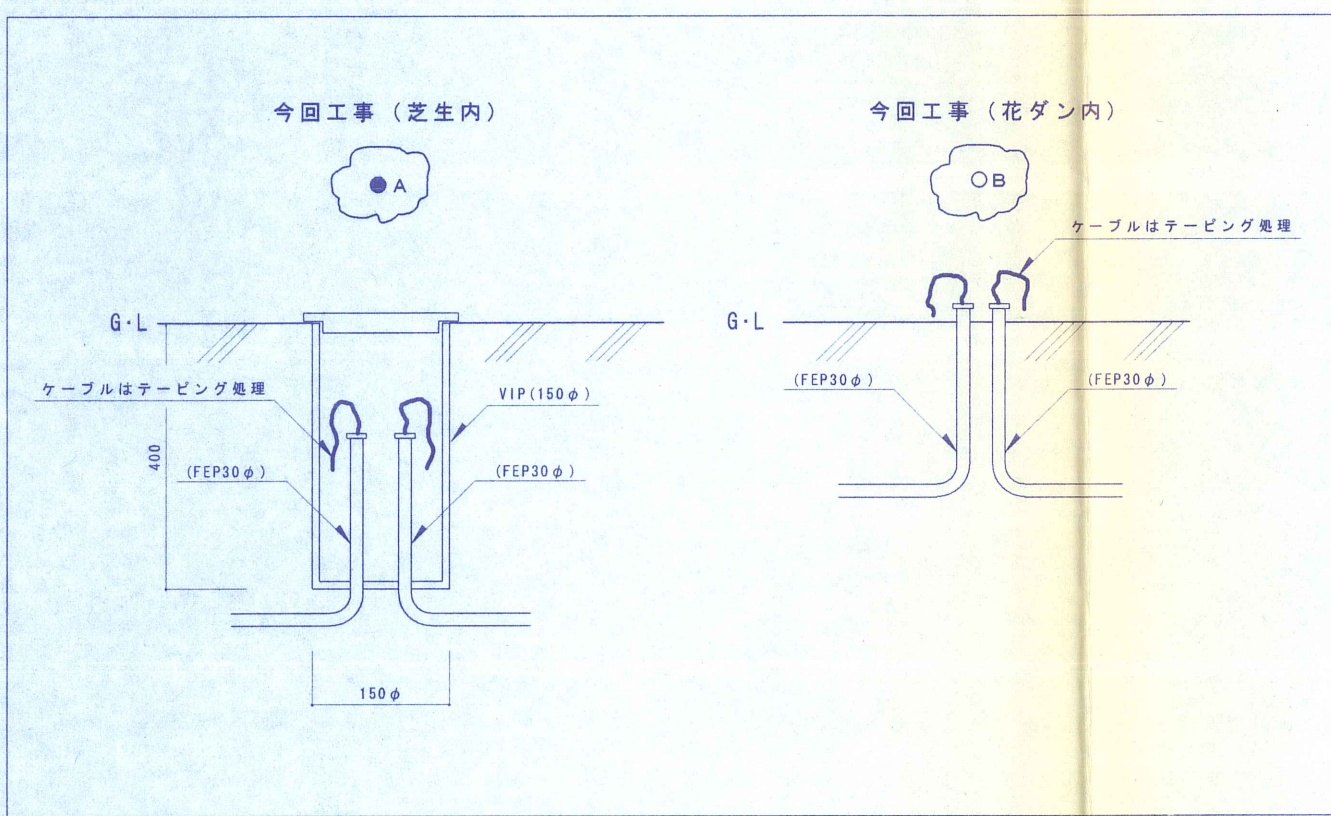

完成図

凡 例

①	屋外コンクリート設備	C1～C4
▽	グランド投光器	S1
⊙	公園外灯	G1～G9
□	既存ハンドホール	
■	新設ハンドホールHH8～12(H1-GR2K-60)	
---	予定埋設配管(FEP30)	
---	既設埋設配管(FEP50, FEP30)	
---	新設埋設配管(FEP50, FEP30)	

工事名	上田城跡公園整備事業 照明設備工事	縮尺	1/300	図面番号
図面名	電気設備工事 (配管配線) 竣工図	日付	平成15年3月25日	
施工	東信土建 (株)	換図	製図	